
### 2008年3月設計変更 旧図面


寸 法 表

単位: m m

呼び径	d	d 1	L	Н	H 1	S	質量(kg)	操作機型式
3/8	Rc ¾	10	50	108	33	24	0.8	
1/2	Rc ½	10	56	108	33	28	0.8	MA (H) — 1
3/4	Rc 34	15	65	114	39	34	0.9	
1	Rc 1	20	76	117	42	41	1.1	

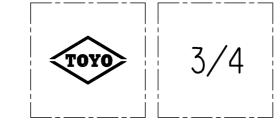


弁箱鋳出し表示例

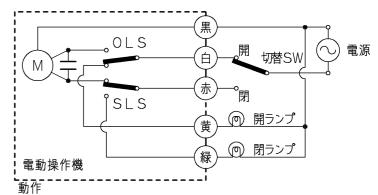

- ・黒ー赤通電にてバルブ右回転、全閉で停止。閉ランプ点灯
- ・黒ー白通電にてバルブ左回転、全開で停止。開ランプ点灯 <u>へ</u>ご注意
  - ・並列運転する場合は、電動操作機毎に切替SWまたはリレーを設けてください。

参考結線図

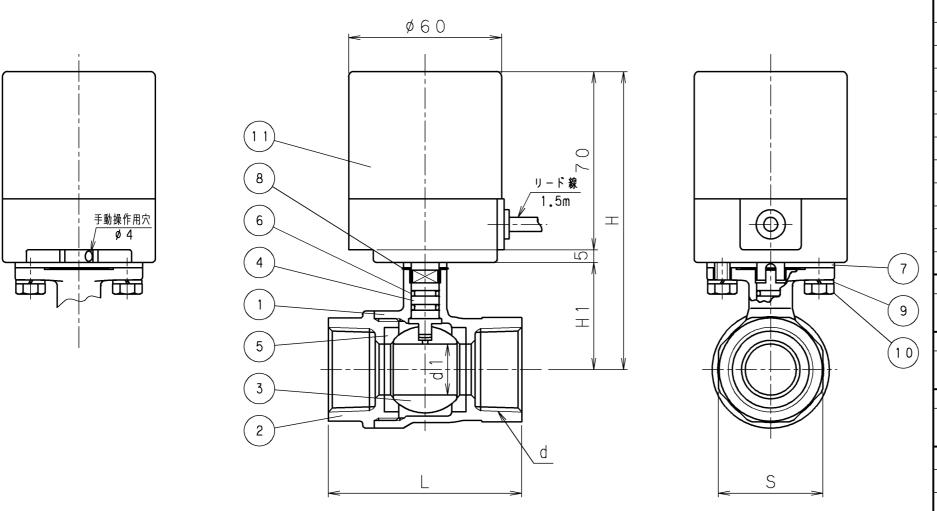

2

4

容

訂

改

△ 06.3.11 八、川 益 八 小林 質量追記

マーク 日 付 担 当 検 証 承 認

1 1	<b>扇 私 榀 仏</b>	<del>/- 1</del> 444	MA-1 (AC100	∨タイプ)
1 1	電 動 操 f 	F/成	MAH-1 (AC200	○∨ 単相タイプ)
10	六角ボノ	レト	SUS304	
9	ば ね 座	金	SUS304	
8	開度指示	示 板	アルミニウム	
7	断熱シ-	- <b>ト</b>	K-57	
6	0 リン	グ	FKM	フッ素ゴム
5	シ ー	٢	テフロン®	
4	弁	棒	DRアロイ	耐脱亜鉛黄銅棒
3	ボー	ル	SUS304	
2	ふ	た	CAC406	
1	弁	箱	CAC406	
番号	部品	名 称	材	料

継		手	部	の	規	格	
J		S	В	0	2(	3	
Ē	ī	間	の	規	格		
		メ-	- カ	一標	準		
+	`	IJ	$\triangle$	(要	部	)	


# 青銅 10K 電動ねじ込みボール弁


《 TECOMシリーズ 》 2ピース型,スタンダードボア

承	認	小林		試 験 圧	力	バルブコード		
検	図	好原		弁箱耐圧	弁座漏れ			
検	図	松木	- <del>-</del>	MPa	MPa	B2-MA(H)		
作	成	11 11	水圧			図 面 番 号		
縮	尺	乱尺	空圧	0.6 MPa	0.6 MPa	00G00000J 🛆		
日 日	付	2005.12.9	全 圧					

# TOYO

東洋バルヴ株式会社

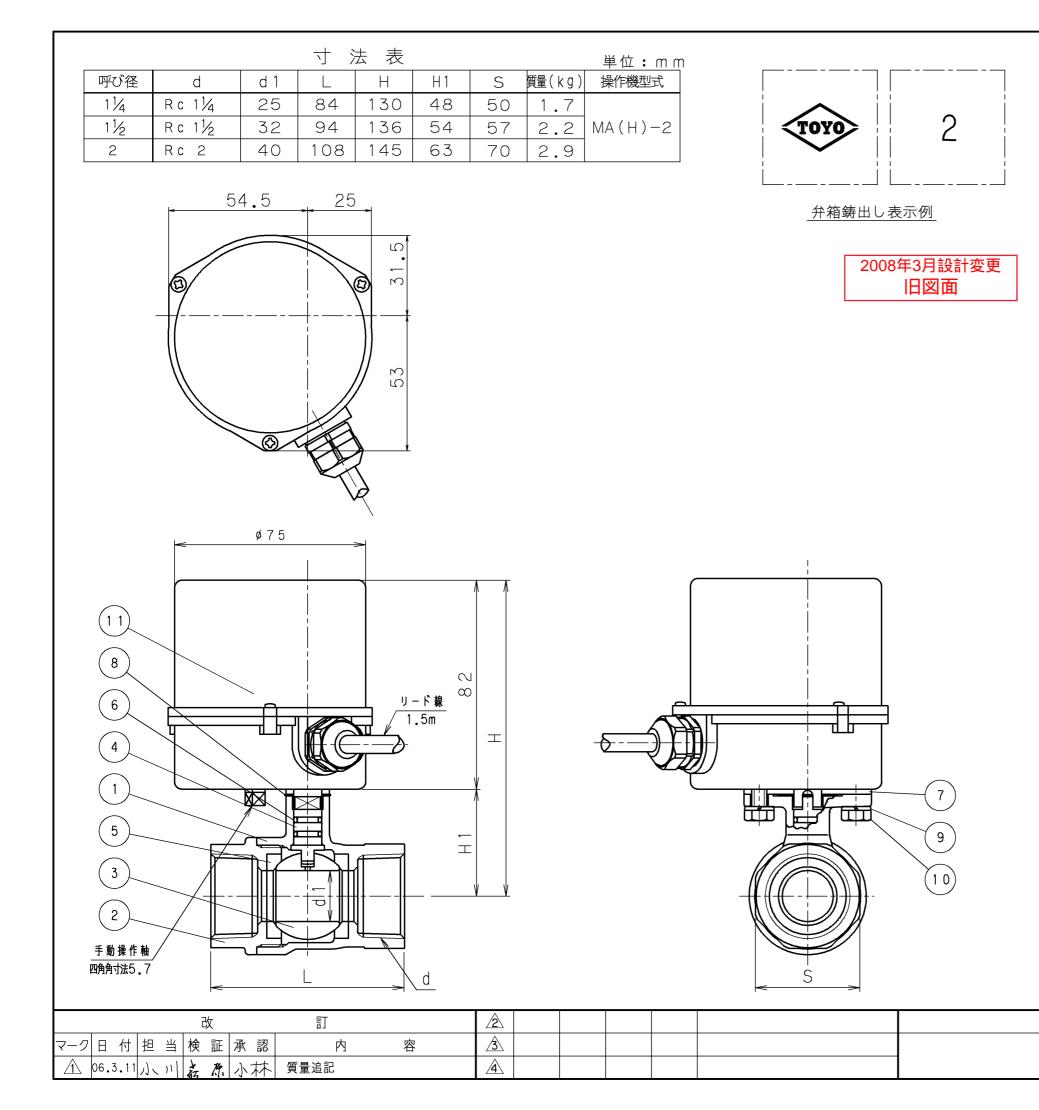

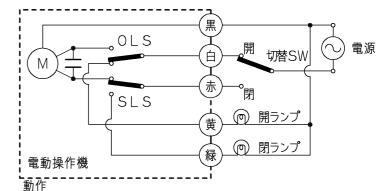

- ・黒ー赤通電にてバルブ右回転、全閉で停止。閉ランプ点灯
- ・黒ー白通電にてバルブ左回転、全開で停止。開ランプ点灯 へご注意
  - ・並列運転する場合は、電動操作機毎に切替SWまたはリレーを設けてください。

#### 参考結線図

1 1	æ	줘	₩ <i>#</i> c	機		MA-2(AC100Vタイプ)				
	电	刿	採 TF			MAH-2(AC20	○V 単相タイプ)			
10	六	角	ボル	٢		SUS304				
9	ば゛	ね	座	金		SUS304				
8	開	度	指 示	板		アルミニウム				
7	断	熱	シー	٢		K-57				
6	0	IJ	ン	グ		FKM	フッ素ゴム			
5	シ		_	٢		テフロン®				
4	弁			棒		DRアロイ	耐脱亜鉛黄銅棒			
3	ボ		_	ル		SUS304				
2	ふ			た		CAC406				
1	弁			箱		CAC406				
番号		部	品	名	称	材	料			

 継 手 部 の 規 格

 JIS B 0203

 面 間 の 規 格

 メーカー標準

 ト リ ム(要 部)

## 10K 電動ねじ込みボール弁


青銅

《 TECOMシリーズ 》 2ピース型 , スタンダードボア

承 認	2	/]\	林		試 験 圧	カ	バルブコード
検 区		红红	M		弁箱耐圧	弁座漏れ	
検 区		机	H	<del>ا</del> ۲	MP a	MPa	B2-MA(H)
作成	Ì	ノし	11	水圧			図 面 番 号
縮尺	7	乱	尺	空圧	0.6 MPa	0.6 MPa	00G00000-1J 🛆
日付	f = 1	2005.	12. 9	모 또			


東洋バルヴ株式会社

### 2008年3月設計変更 新図面

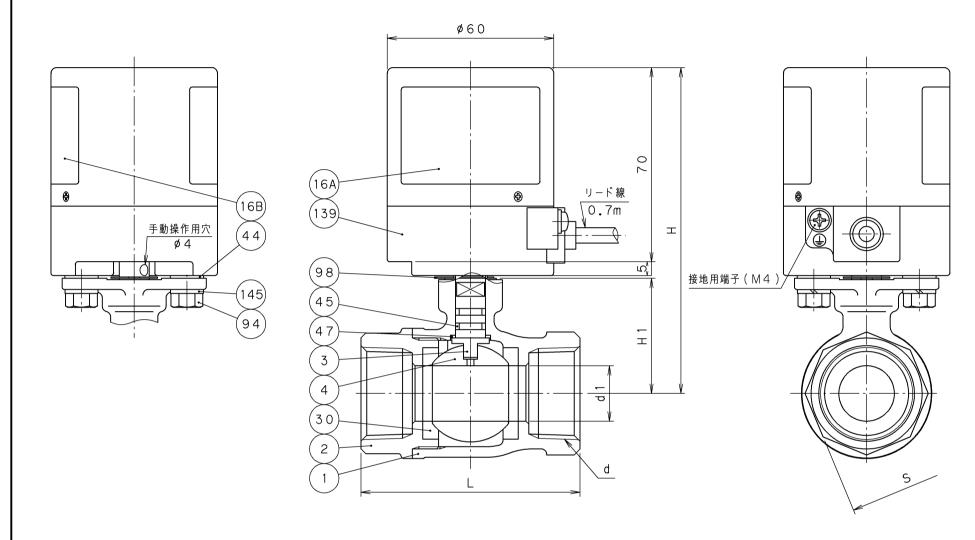

	1		法	表	<u> </u>			単位:mm
呼び径	d	d 1	L	Н	H 1	S	質 量 (Kg)	アクチェータ型式
3/8	R c 3/8	7.5	46	104	28	22	0.7	
1/2	R c 1/2	10	65	109.5	33.5	28	0.8	   MA ( H ) — 1
3/4	R c 3/4	15	68	113.5	37.5	34	0.9	
1	Rc 1	20	79	117.5	41.5	4 1	1.1	



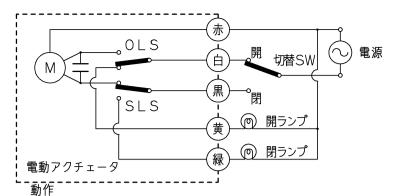

- ・赤ー黒通電にてバルブ右回転、全閉で停止。閉ランプ点灯
- ・赤ー白通電にてバルブ左回転、全開で停止。開ランプ点灯 へご注意
  - ・並列運転する場合は、電動操作機毎に切替SWまたはリレーを設けてください。

### 参考結線図

145	ば ね 座 金	SWRH62		
1 3 0	電 動 ア ク チ ェ ー タ	MA-1 (AC100V	タイプ )	
		MAH-1(AC200V	単相タイプ)	
98	開度指示板	アルミニウム		
94	ボルト	SS400		
47	スラストワッシャ	充填材入リPTFE		
45	0 リング	FKM		
44	インシュレータ	エポキシガラス布		
30	ボールシート	PTFE		
16B	銘 板			
16A	銘 板			
4	ボール	DRアロイ	ニッケルクロムめっき	
3	弁棒	C6782BD	クロムめっき	
2	ふた	C3771BE		
1	弁 箱	CAC406		
番号	部品名称	材	料	
面間	引規格 メーカー標準	———————————————————— <del>吉</del> 銅		


圧力検査規格 メーカー標準 育駒 1 O K 電動ねじ込みボール弁


《TECOMシリーズ》 2ピース型,スタンダードボア

承	認	津島	製 品 記 号	$\triangle$			
検	図	荻 原	B2-MA(H)(N)	$\triangle$			
検	<del></del>						
15			図 面 番 号				
<i>11</i> —	-12	±n -		$\wedge$			
作	成	松木	<b>0.4140.000.1</b>				
日	付	'08.12.22	01M00000J 🖄	記号	日	付	承認

TOYO

東洋バルヴ株式会社

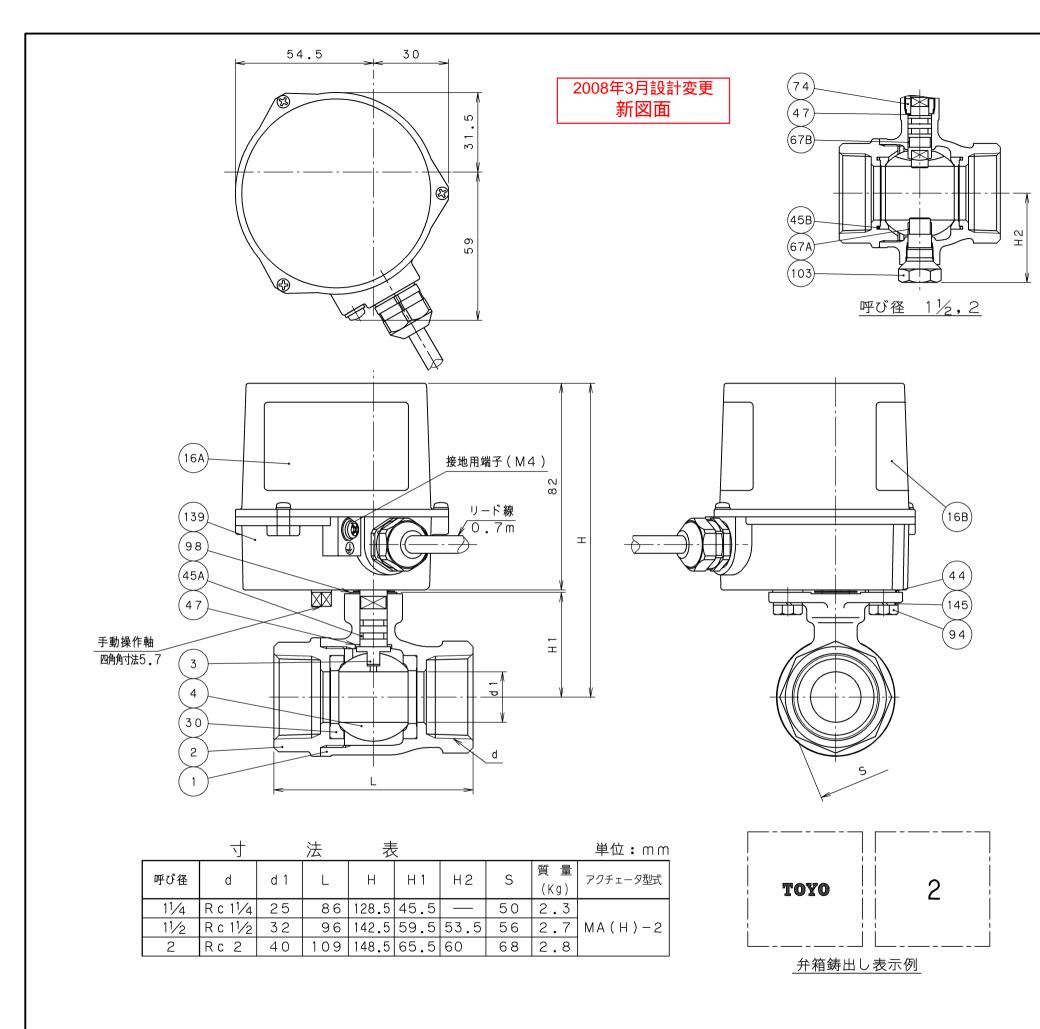

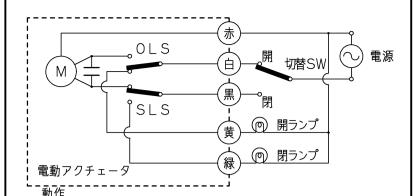

・赤ー黒通電にてバルブ右回転、全閉で停止。閉ランプ点灯

・赤ー白通電にてバルブ左回転、全開で停止。開ランプ点灯 ▲ご注意

• 並列運転する場合は、電動操作機毎に切替SWまたはリレー を設けてください。

#### 参考結線図

145	ば゛	ね	座	金			SWRH62			
130	<b>a</b>	動っ	7		r — Я	7	MA-2(AC100	VЯ	イプ)	
	<b>TE.</b>	判 ア	<u></u>	<i></i>			MAH-2(AC200	V 単	単相タイプ)	
103	下	部	弁	棒			DRアロイ	呼	び径1%,2:	クロムめっき
98	開	度	指	示	板		アルミニウム			
94	ボ	ル	٢				S S 4 0 0			
74	ブ	ッ	シ	ュ			C3771BE	四	び径 1½,2	
					リン	$\rightarrow$	グラスファイバー入UPTF			
67A	ス	テ 스	· ~	ア	リン	グ	グラスファイバー入リPTF	E M	び径 1½,2	
47	ス	ラス	ト '	" כ	ノシャ		充填材入リPTFE			
45B		IJ	ン	グ			FKM	P	び径 1½,2	
45A	0	IJ	ン	グ			FKM			
44	イ	ンシ	ュ	レ	<b>-</b> タ		エポキシガラス布			
30	ボ	ール	・シ	_	٢		PTFE			
16B	銘			板						
16A	銘			板						
	ボ	_		ル			DRアロイ		ニッケルクロム	≱رھ⊿
	弁			棒			C6782BD	2	7 □ ムめっき	₹
2	ふ			た			C3771BE			
1	弁			箱			C A C 4 O 6			
番号		部	品	名	4 称		材		料	
面間	月月		_	<b>∔</b> æ	淮		青	絧		
44			- カ-	一惊	<del>~</del>	-				
管接		規格 川S	R	0.2	203			) K		
						$\mathbf{I}$	電動ねじ込	47	ボールタ	午
肉厚	卢坊		- 力 -	-標	準		/ TECON	12.1	ı — ¬" <b>»</b>	
メーカー標準 エカ検査規格				$\mathbf{I}$	《 TECOMシリーズ 》 2ピース型,スタンダードボア					
メーカー標準 メーカー標準				L	<u> </u>	<i>, , ,</i>	ノ I ハバブ			
承	認	津	島	i		專	4品記号	$\triangle$		
検	図	荻	原	Ī	R 2	_	MA(H)(N)	$\triangle$		
検	図						, , , ,	$\overline{\wedge}$		
	_					¥.	面番号 -			

01M00000−1J2

松 木

TOYO

日付 (108.12.22

作 成

日 付 承認